

**UCHWAŁA NR XXXIII/206/2020  
RADY GMINY MIEJSCE PIASTOWE**

z dnia 22 października 2020 r.

**w sprawie nadania nazwy ulicy będącej drogą gminną wewnętrzną w miejscowości Głowienka**

Na podstawie art. 18 ust. 2 pkt 13, art. 40 ust. 1, art. 41 ust. 1 i art. 42 ustawy z dnia 8 marca 1990 r. o samorządzie gminnym (Dz. U. z 2020 r. poz. 713) uchwała się, co następuje:


§ 1. 1. Ulicy będącej drogą gminną wewnętrzną, położonej w miejscowości Głowienka, oznaczonej w ewidencji gruntów, jako działka nr 494/2 o powierzchni 0,17 ha oraz 492/2 o powierzchni 0,0234 ha, objętej księgą wieczystą nr KS1K/00031556/1, stanowiącej własność Gminy Miejsce Piastowe, nadaje się nazwę: ul. Wspólna.

2. Przebieg ulicy, o której mowa w ust. 1, przedstawia szkic sytuacyjny, stanowiący załącznik graficzny do niniejszej uchwały.


§ 2. Wykonanie uchwały powierza się Wójtowi Gminy Miejsce Piastowe.

§ 3. Uchwała wchodzi w życie po upływie 14 dni od dnia ogłoszenia w Dzienniku Urzędowym Województwa Podkarpackiego.

Przewodniczący Rady Gminy

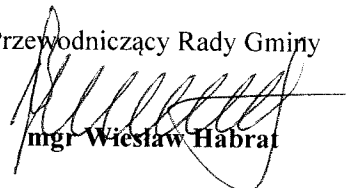

mgr Wiesław Habra

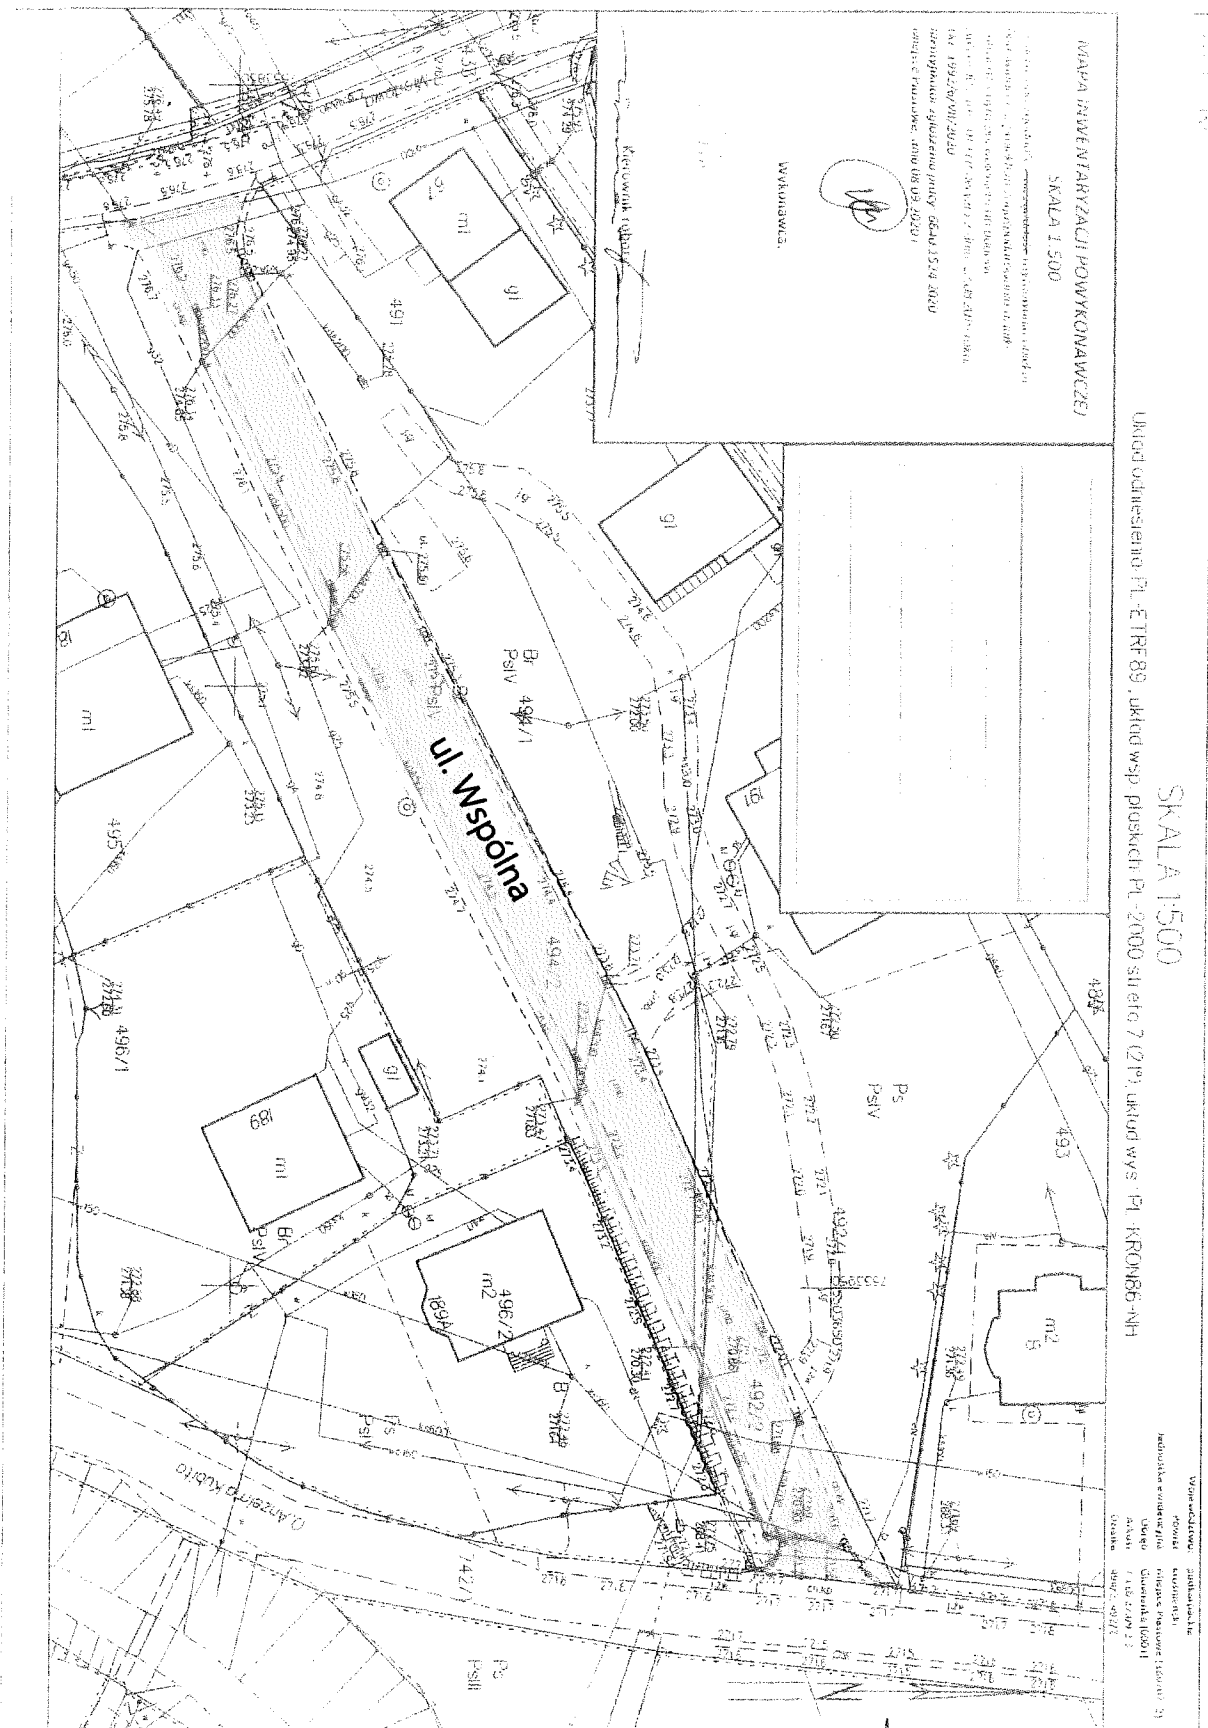

SKALA 1:500  

MAPA INWENTARYZACJI POWYKONAWCZEJ  
 SKALA 1:500  
 WYKONAWCA:  
